

Karta rörande avstyckning från fastigheten H Ö G S R U M 5:29	Org. enhet H 5	Dnr 297/68
	Upprättad <del>den</del> år 1969 av: <i>Asa Eneros</i> Asa Eneros/ Lantmätare.	
Socken Högsrum	Kommun Borgholms stad	
Län Kalmar	Skala 1: 1000	0 10 20 30 40 50 60 70 meter


BESKRIVNING:

Fig. 1	åker	1903 kvm	R.N:r 5:35
" 2	"	1176 "	" 5:36
" 3	"	1668 "	" 5:37
" 4	skog	1145 "	" 5:38
" 5	"	1199 "	" 5:39
" 6	"	1376 "	" 5:40
" 7	"	1168 "	" 5:41
" 8	"	933 "	" 5:42
" 9	"	1313 "	" 5:43

Nyttillkomna gränser: sträckorna 71-100-99-98-69, 53-96-95-94-93-92-91, 94-97, 104-105-106-107-108-109-110-111-112-113-114-115-116-117-104, 105-118, 108-118-117, 110-116, 111-115, 89-120-119-6.

Koordinatförteckning: se akten.

§ 412. År 1969 den 18 sept.  
blev å denna karta angivna avstyckning av  
överlantmätares i Kalmar län fastställd,  
betygar  
i överlantmätares ställe  
*H Bransö*  
Bltr. Överlantmätare

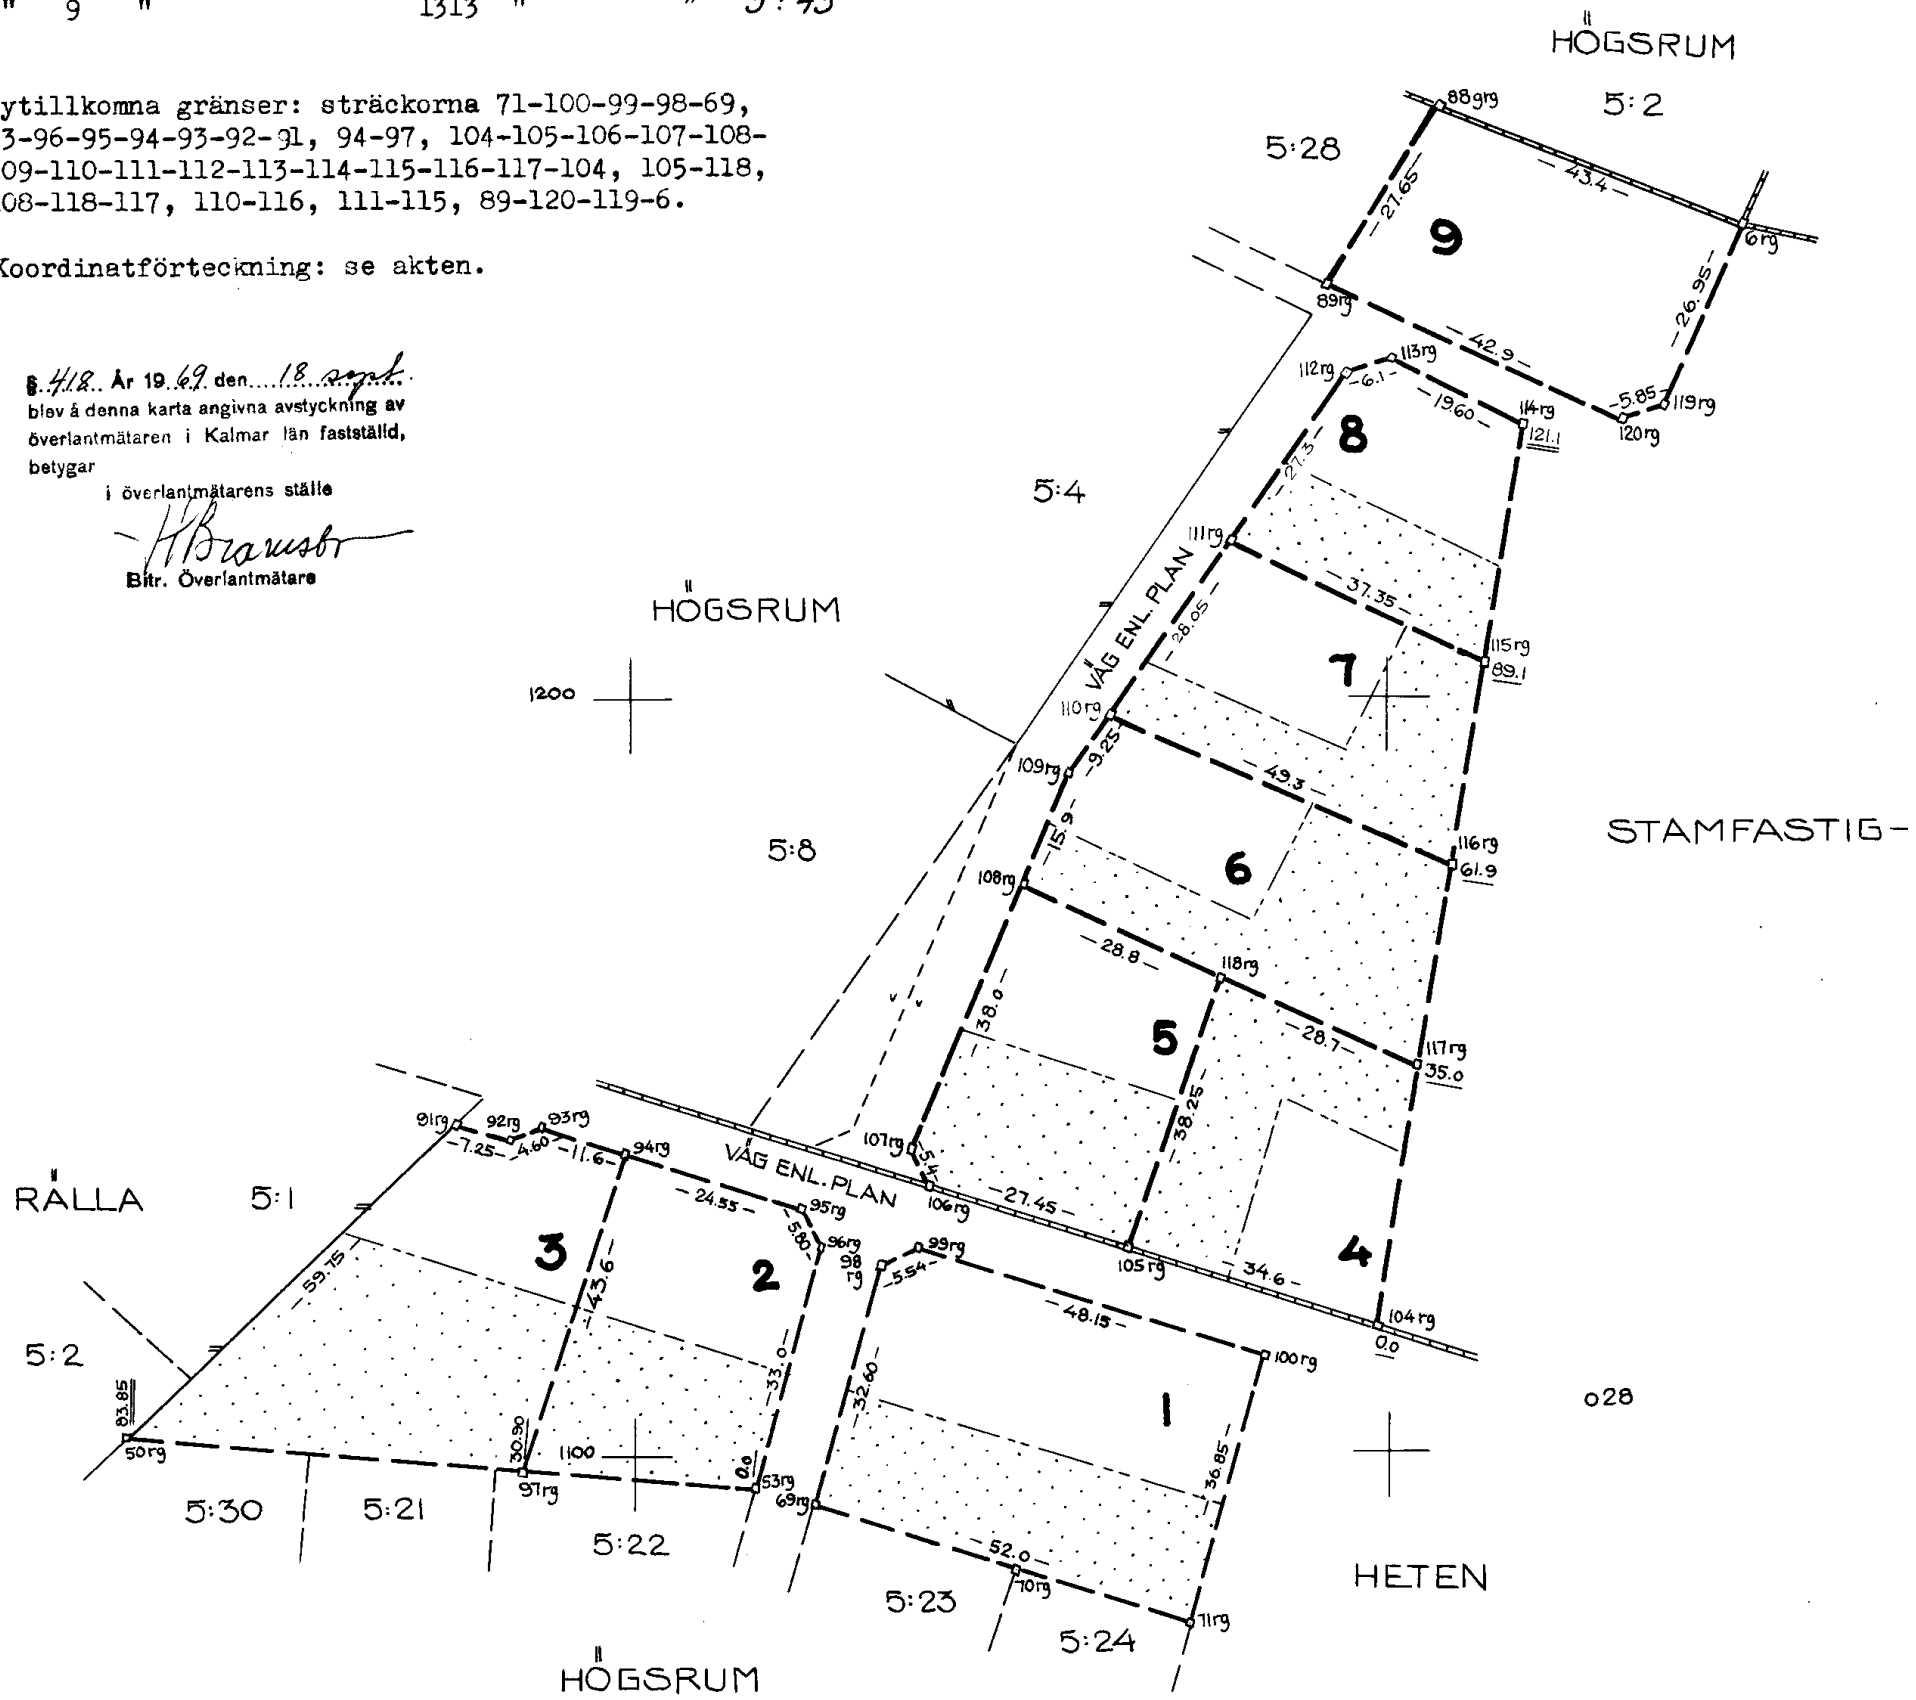

Lantmäteriet BI 0340. 5000. 67. SRA 71086

Arkivnummer m m

*46.563 m*

Mätning	Koörd. ber.	Areall. ber.	Kartering	Ritning
<i>HS</i>	<i>HS</i>	<i>HS</i>	<i>HS</i>	<i>HS</i>

690670  
TO  
HÖGSRUM 5:29 DNR 297:68

KOORDINATFÖRTECKNING

NR	X	Y
2	1142.85	1215.34
3	1250.80	1290.44
5	1279.94	1302.95
6	1262.76	1347.51
27	1255.73	1374.12
28	1106.77	1326.49
50	1103.13	1132.45
51	1100.87	1156.86
52	1098.56	1181.77
53	1095.40	1215.94
69	1093.29	1223.67
70	1084.62	1250.36
71	1077.20	1273.18
88	1278.38	1307.01
89	1254.90	1292.42
90	1282.75	1234.26
91	1143.63	1176.36
92	1141.41	1183.24
93	1143.23	1187.47
94	1139.71	1198.51
95	1132.26	1221.88
96	1127.19	1224.67
97	1098.21	1185.21
98	1124.73	1232.28
99	1127.39	1237.14
100	1112.73	1282.97
101	1140.11	1223.61
102	1142.66	1228.86
103	1193.42	1250.54
104	1116.40	1297.88
105	1126.94	1264.93
106	1135.30	1238.78
107	1140.21	1236.52
108	1175.09	1251.62
109	1189.71	1257.86
110	1197.32	1263.13
111	1220.40	1279.11
112	1242.84	1294.65
113	1244.43	1300.51
114	1235.81	1318.15
115	1204.24	1312.79
116	1177.42	1308.24
117	1150.90	1303.74
118	1162.97	1277.74
119	1238.10	1336.66
120	1236.30	1331.10
<del>211</del>	<del>1142.77</del>	<del>1215.39</del>
<del>221</del>	<del>1147.83</del>	<del>1180.83</del>
<del>311</del>	<del>1250.78</del>	<del>1290.41</del>
<del>501</del>	<del>1103.09</del>	<del>1132.51</del>
<del>531</del>	<del>1095.39</del>	<del>1216.00</del>

Kalmar den 13 juli 1959.

*Asa Eneros*  
Asa Eneros/  
Lantmätare.

*Fredrik Ehrensvärd*  
Fredrik Ehrensvärd/  
Ingenjör